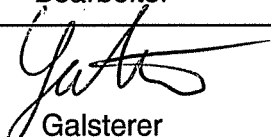
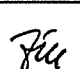
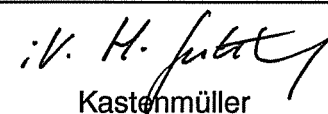



Änderungsliste zum Systemschaltplan

2B 2700.0001	ZZD544-NLS2-00-0329	A4	2730	KTF10	1 von 1
Zu Genehmigungsunterlage	Zeichnungsnummer	Rev.	OS-Nr	KKS	Seite

Projekt: **FRM II**

System: **Gebäudeentwässerung, H2O, Kontrollbereich**

Änd.-Nr	Beschreibung	Begründung	ÄA-Nr.
Revision A4	Änderungen gegenüber Revision A3		
62	Installation einer zusätzlichen Waschmaschine (Nr. 3) in UJA01 38		2006/037
Datum	Bearbeiter	Prüfung	Freigabe
28.05.2010	 Galsterer	 Zill	 Kastenmüller
	Name/Unterschrift	Name/Unterschrift	Name/Unterschrift

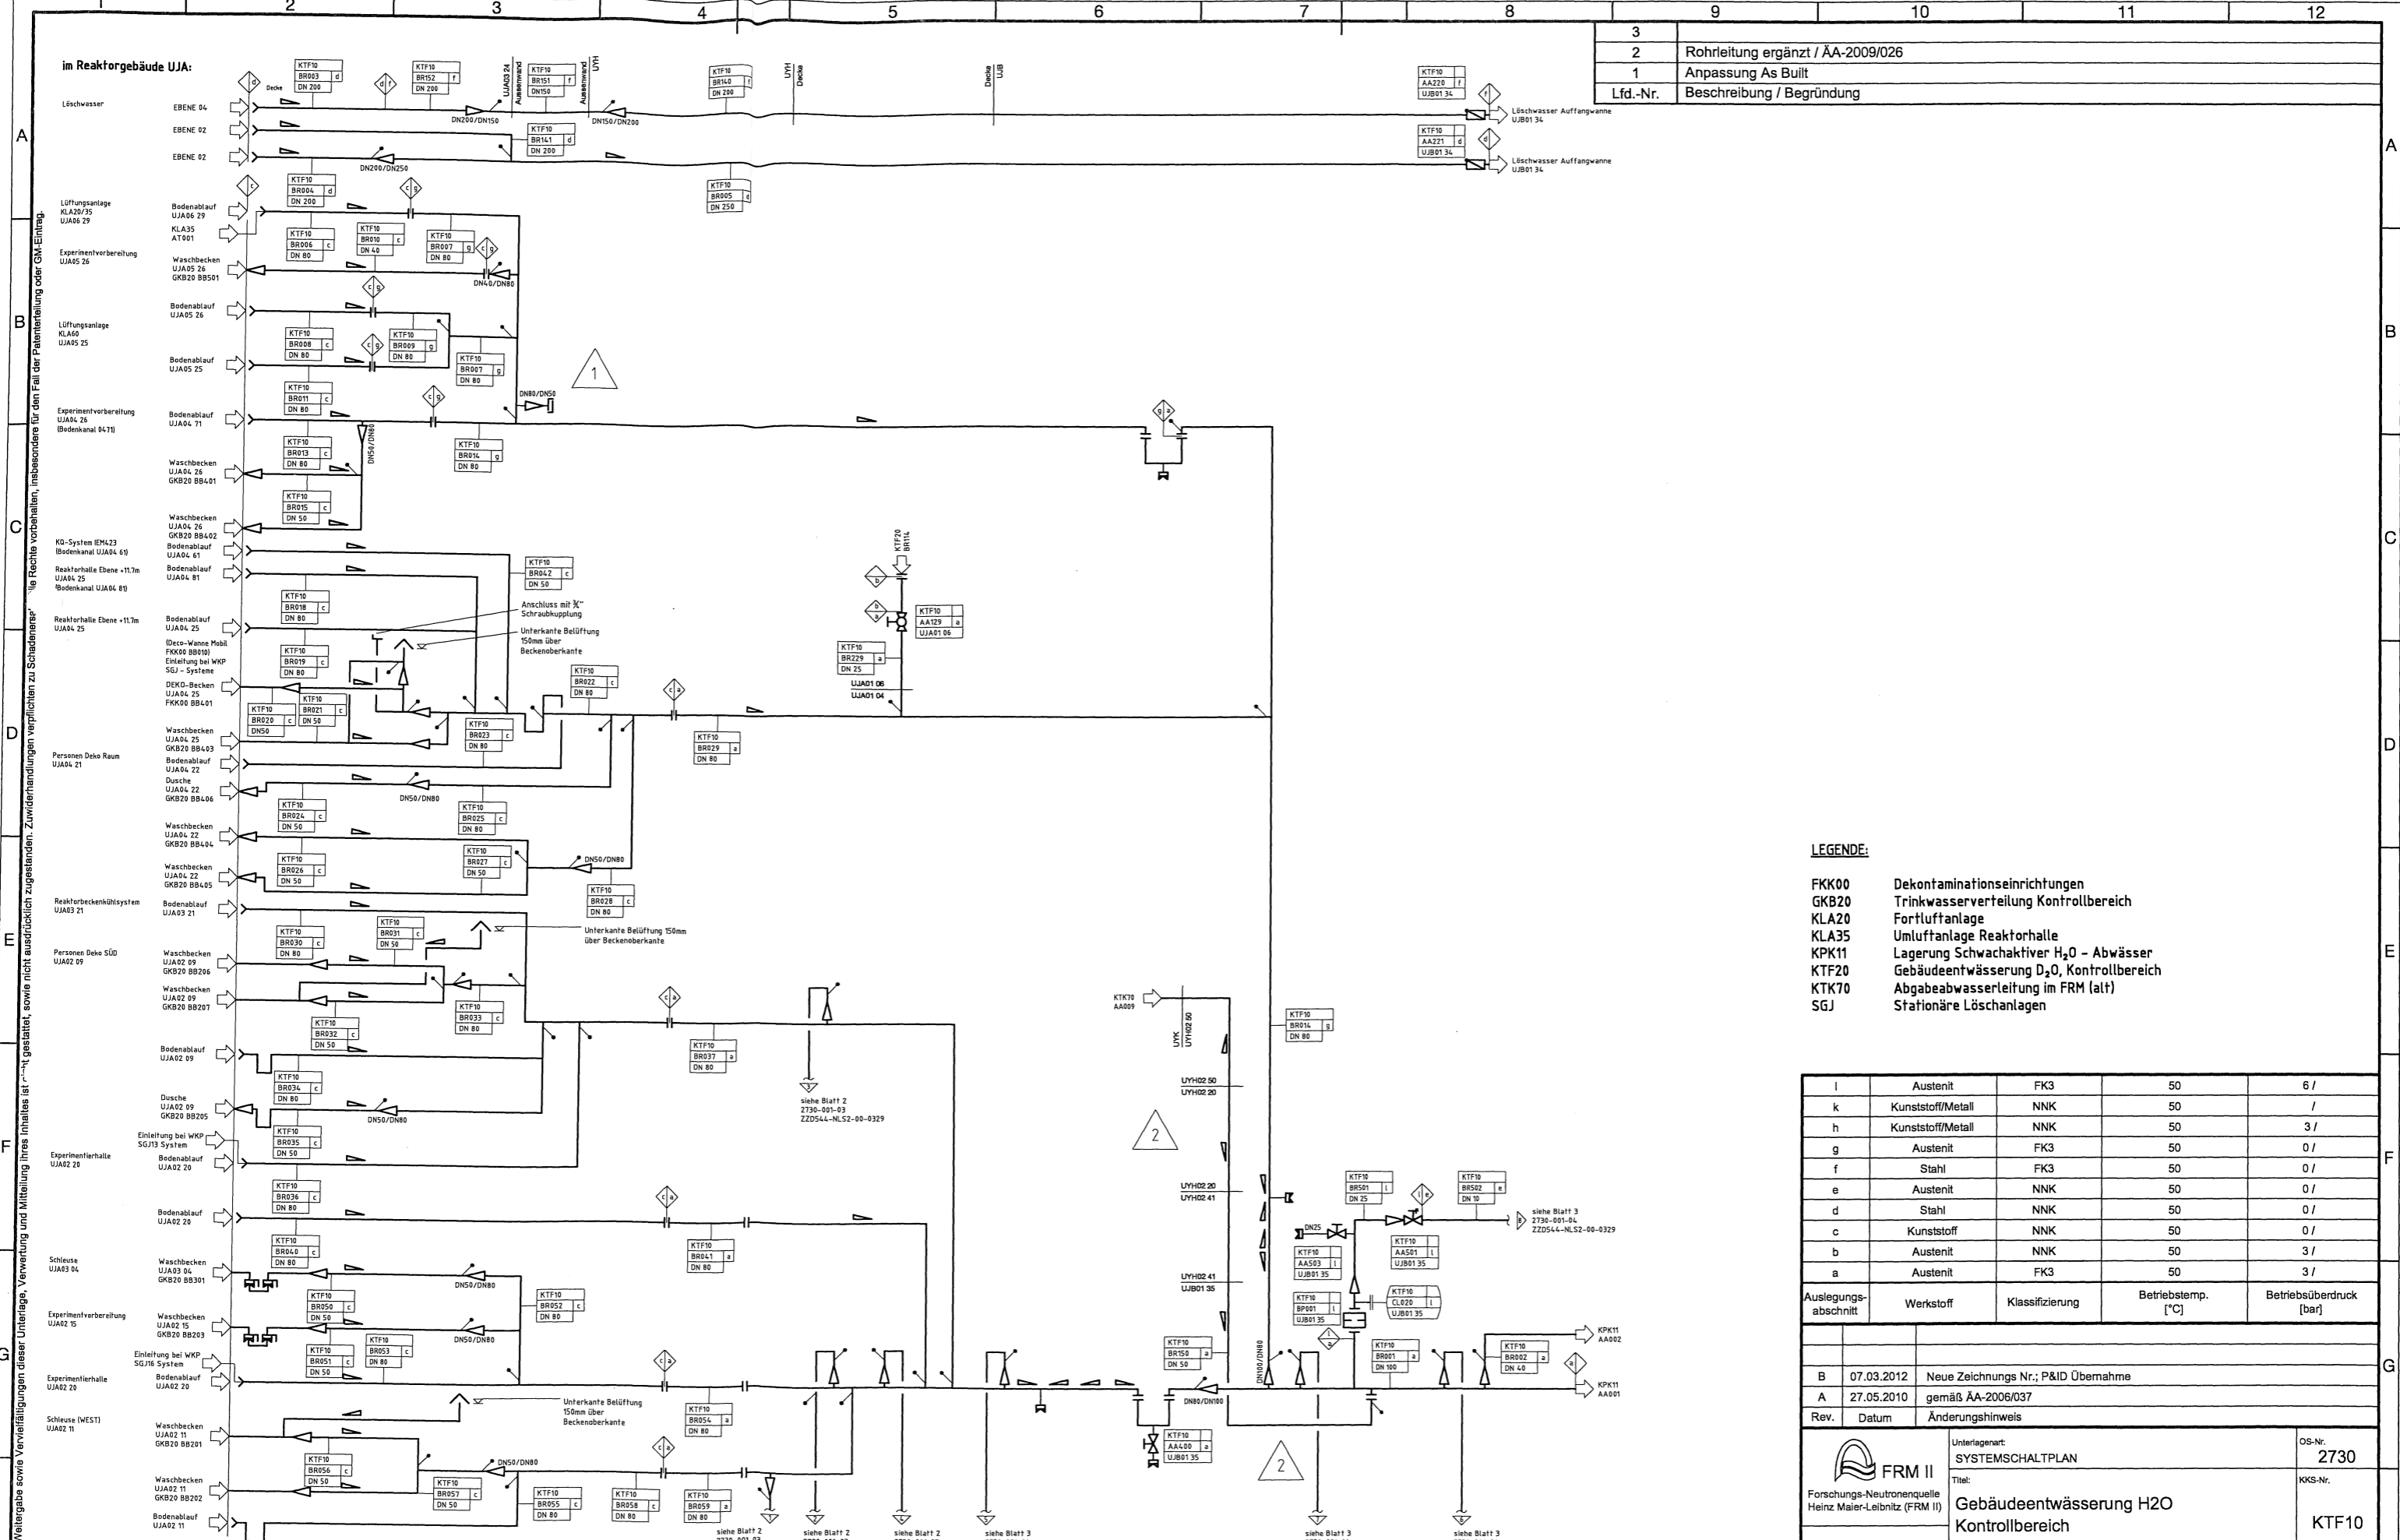

3	
2	Rohrleitung ergänzt / AA-2009/026
1	Anpassung As Built
Lfd.-Nr.	Beschreibung / Begründung

LEGENDE:

FKK00	Dekontaminationseinrichtungen
GKB20	Trinkwasserverteilung Kontrollbereich
KLA20	Fortluftanlage
KLA35	Umluftanlage Reaktorhalle
KPK11	Lagerung Schwachaktiver H ₂ O - Abwässer
KTF10	Gebäudeentwässerung D ₂ O, Kontrollbereich
KTK70	Abgabeabwasserleitung im FRM (alt)
SGJ	Stationäre Löschanlagen


l	Austenit	FK3	50	6 /
k	Kunststoff/Metall	NNK	50	/
h	Kunststoff/Metall	NNK	50	3 /
g	Austenit	FK3	50	0 /
f	Stahl	FK3	50	0 /
e	Austenit	NNK	50	0 /
d	Stahl	NNK	50	0 /
c	Kunststoff	NNK	50	0 /
b	Austenit	NNK	50	3 /
a	Austenit	FK3	50	3 /
Auslegungsabschnitt	Werkstoff	Klassifizierung	Betriebstemp. [°C]	Betriebsüberdruck [bar]

B	07.03.2012	Neue Zeichnungs Nr.; P&ID Übernahme
A	27.05.2010	gemäß AA-2006/037
Rev.	Datum	Änderungshinweis

 Forschungs-Neutronenquelle Heinz Maier-Leibnitz (FRM II)	Unterlagentart: SYSTEMSCHALTPLAN	OS-Nr.: 2730
	Titel: Gebäudeentwässerung H₂O Kontrollbereich	KKS-Nr.: KTF10
 TECHNISCHE UNIVERSITÄT MÜNCHEN	2B 2700.0001	Rev.: B
Zeichnungs-Nr.: 2730-001-02	ersetzt: ZZD544-NLS2-00-0329	Version: --
Blatt-Nr.: 1/3		

Bearbeiter	Prüfung SysV	Prüfung QS	Freigabe BL		
14.08.2012 C. Morgenstern	21.08.12 C. Feil	20.08.12 B. Pollom	21.8.12 Dr. A. Kastenmüller		
Datum	Name/Unterschrift	Datum	Name/Unterschrift	Datum	Name/Unterschrift

IM REAKTORGEBÄUDE UJA:

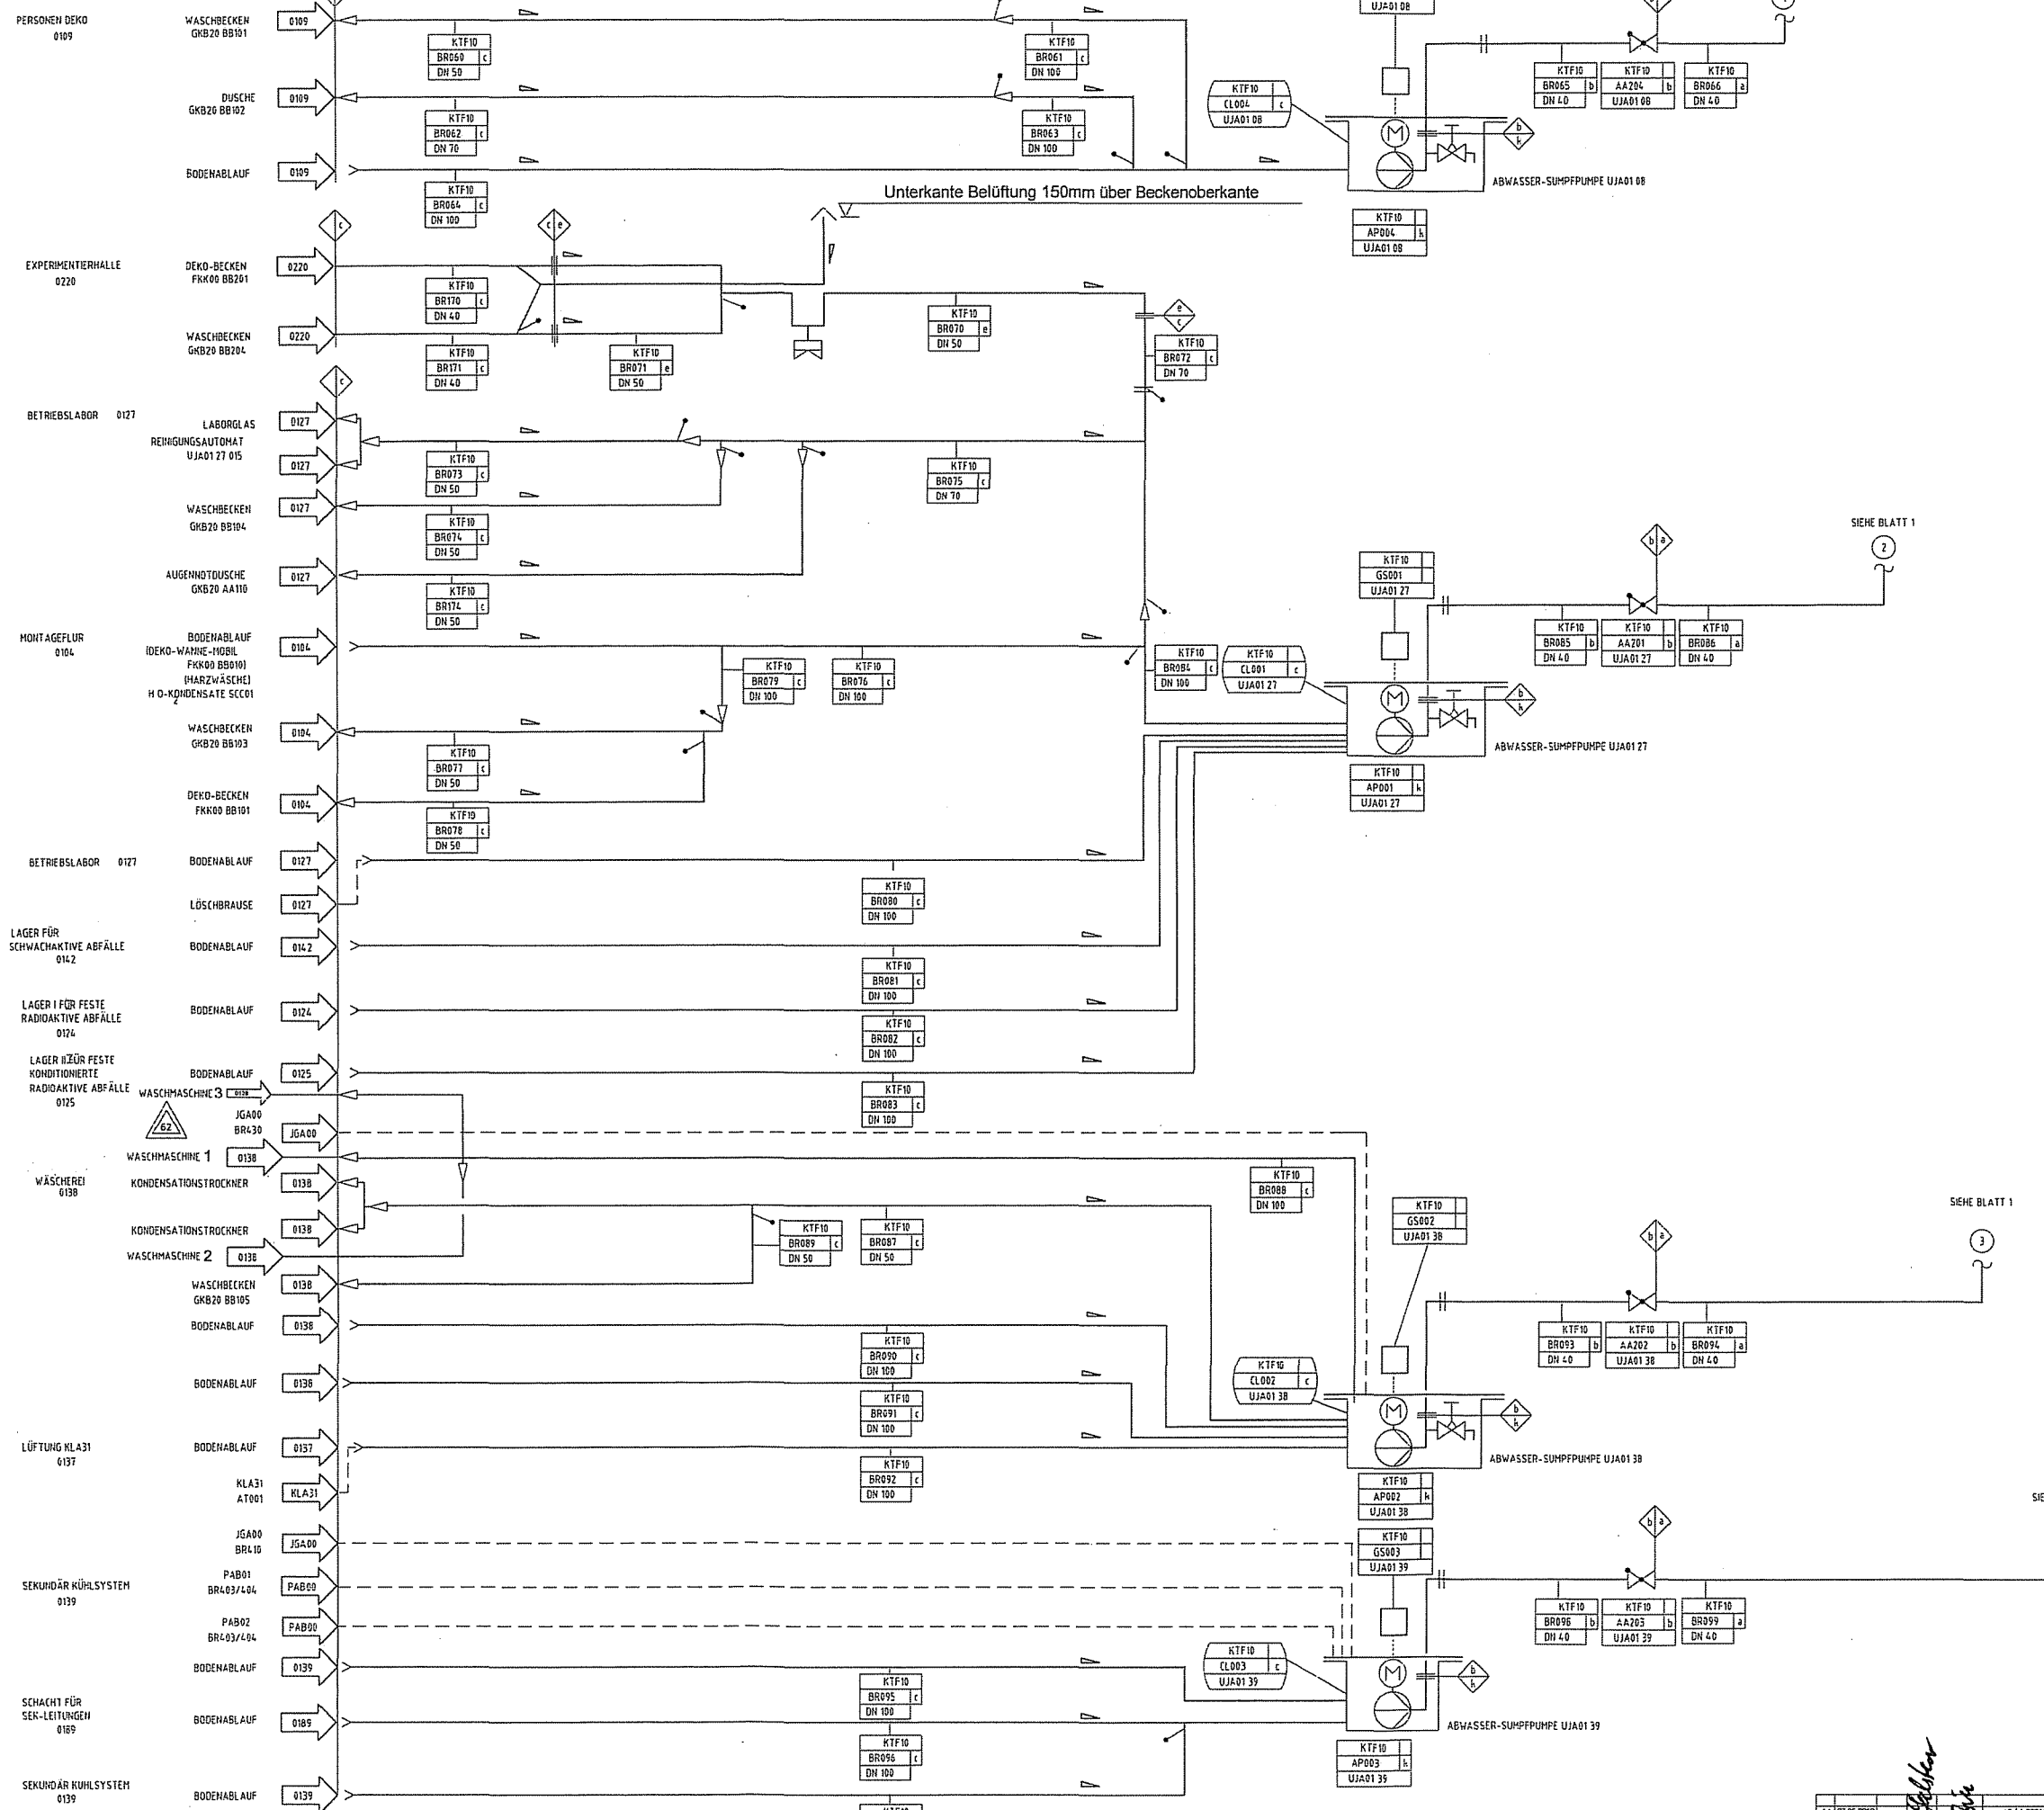

Unterkante Belüftung 150mm über Beckenoberkante

FLANSCH ODER ANDERE VERBINDUNG

JGA00 SEKUNDÄR-KÜHLSYSTEM
KLA31 UMLUFTANLAGE EXPERIMENTIERHALLE
PAB00 TERTIÄR-KÜHLSYSTEM

○ ANSCHLUSSTELLE AN ANDERES BLATT

WERKSTOFF DER ROHRLICHTUNG	KLASSIFIZIERUNG	ZUL. BETRIEBS-TEMPERATUR	ZUL. BETRIEBS-LEBERDRUCK	AUSLEGES-ABSCHNITT
PIPE/MATERIAL	CLASSIFICATION	MAX. ALLOWABLE WORKING TEMPERATURE	MAX. ALLOWABLE WORKING PRESSURE	DESIGN SECTION
KUNSTST/METALL	NNK	50	/	h
KUNSTST/METALL	NNK	50	3	h
AUSTENIT	FK3	50	0	q
STAHL	FK3	50	0	i
AUSTENIT	NNK	50	0	e
STAHL	NNK	50	0	d
KUNSTSTOFF	NNK	50	0	c
AUSTENIT	NNK	50	3	b
AUSTENIT	FK3	50	3	a


STAND: 27.05.2010 OS 2730.2

GRAPHISCHE SYMBOLE NACH DIN 2429 UND DIN 2481	

Änderung	Datum	Ursache	Gezeichnet	Geprüft
A4	27.05.2010			
A3	21.11.2006			
A2	10.09.2005			
A1	10.09.2005			


IM KELLERBEREICH
UNTER DER
NEUTRONENLEITERHALLE UJB:

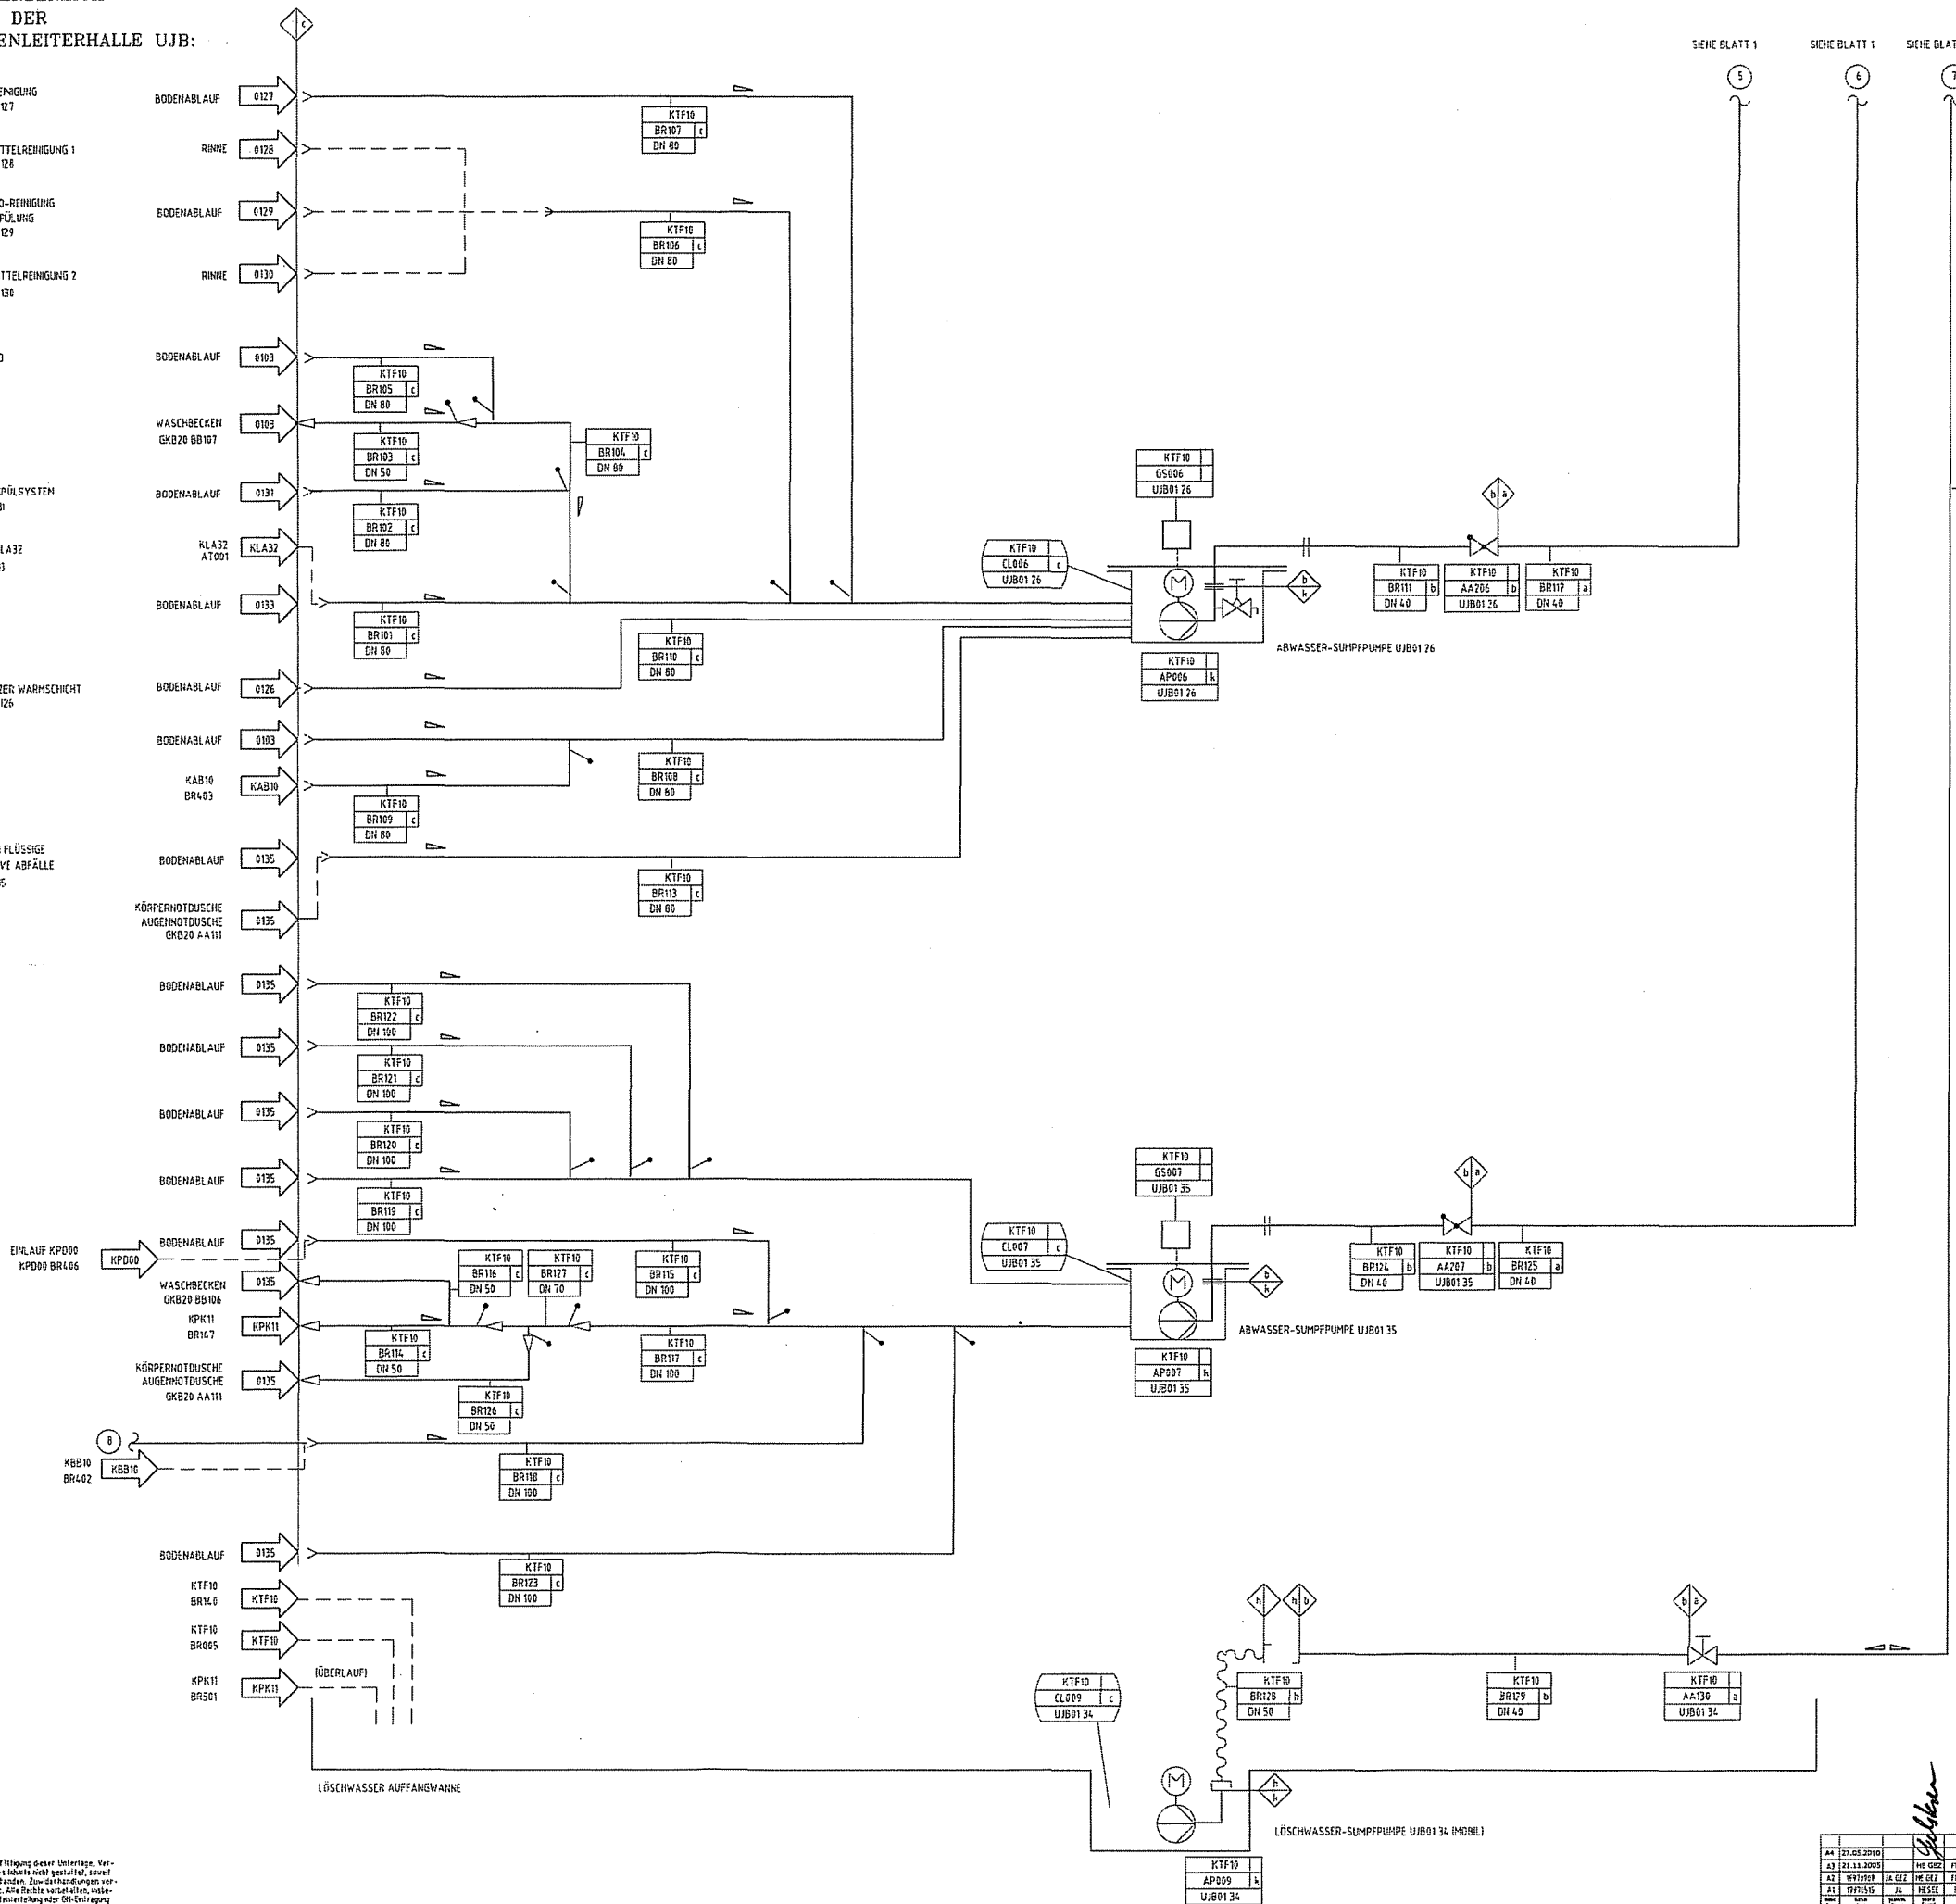

- KAB10 ZWISCHENKÜHLKREIS FÜR KONTROLLBEREICH
- KBB10 KOHLMITTEL-LAGERUNG H2O
- KLA32 UMLUFTANLAGE NIEBENANLAGEN H2O
- KPD00 RADIAKTIVER SCHLAMM
- KPK11 LAGERUNG SCHWACHAKTIVER H2O-ABWASSER
- KTF10 GEBÄUDEENTWASSERUNG, H2O, KONTROLLBEREICH

○ ANSCHLUSSSTELLE AN ANDERES BLATT

KUNSTSTOFF	KLASSIFIKATION	ZUL. BETRIEBS-TEMPERATUR	ZUL. BETRIEBS-UEBERDRUCK	AUSLEGESCHNITT
KUNSTST/METALL	NNK	50	/	h
KUNSTST/METALL	NNK	50	3	h
AUSTAHT	FK3	50	0	e
STAHL	FK3	50	0	f
AUSTAHT	NNK	50	0	e
STAHL	NNK	50	0	d
KUNSTSTOFF	NNK	50	0	c
AUSTAHT	NNK	50	3	b
AUSTAHT	FK3	50	3	a

WERKSTOFF DER ROHRLUFTUNG PUMPENMATERIAL

KLASSIFIKATION

ZUL. BETRIEBS-TEMPERATUR MAX. ALLOWABLE WORKING TEMPERATURE T_z in °C

ZUL. BETRIEBS-UEBERDRUCK MAX. ALLOWABLE WORKING PRESSURE P_z in BAR

AUSLEGESCHNITT DESIGN SECTION

STAND: 27.05.2010 OS 2730.3

GRAPHISCHE SYMBOLE NACH DIN 2429 UND DIN 2481

NLS2/9/036 Abb.1		FRM-II		ZZD544	
GEBÄUDEENTWASSERUNG, H2O KONTROLLBEREICH (BLATT 3 VON 3)		ZZD544		KTF10 2730	
Siemens AG		NLFM		5 977 161	
ZZD544-NLS2-00-0329		A4		0303	


Handwritten signature and date: 27.05.2010